


新建广州至湛江高速铁路工程项目（中铁北京局站前六标二分部阳东段办公区及驻地）临时用地土地竣工图

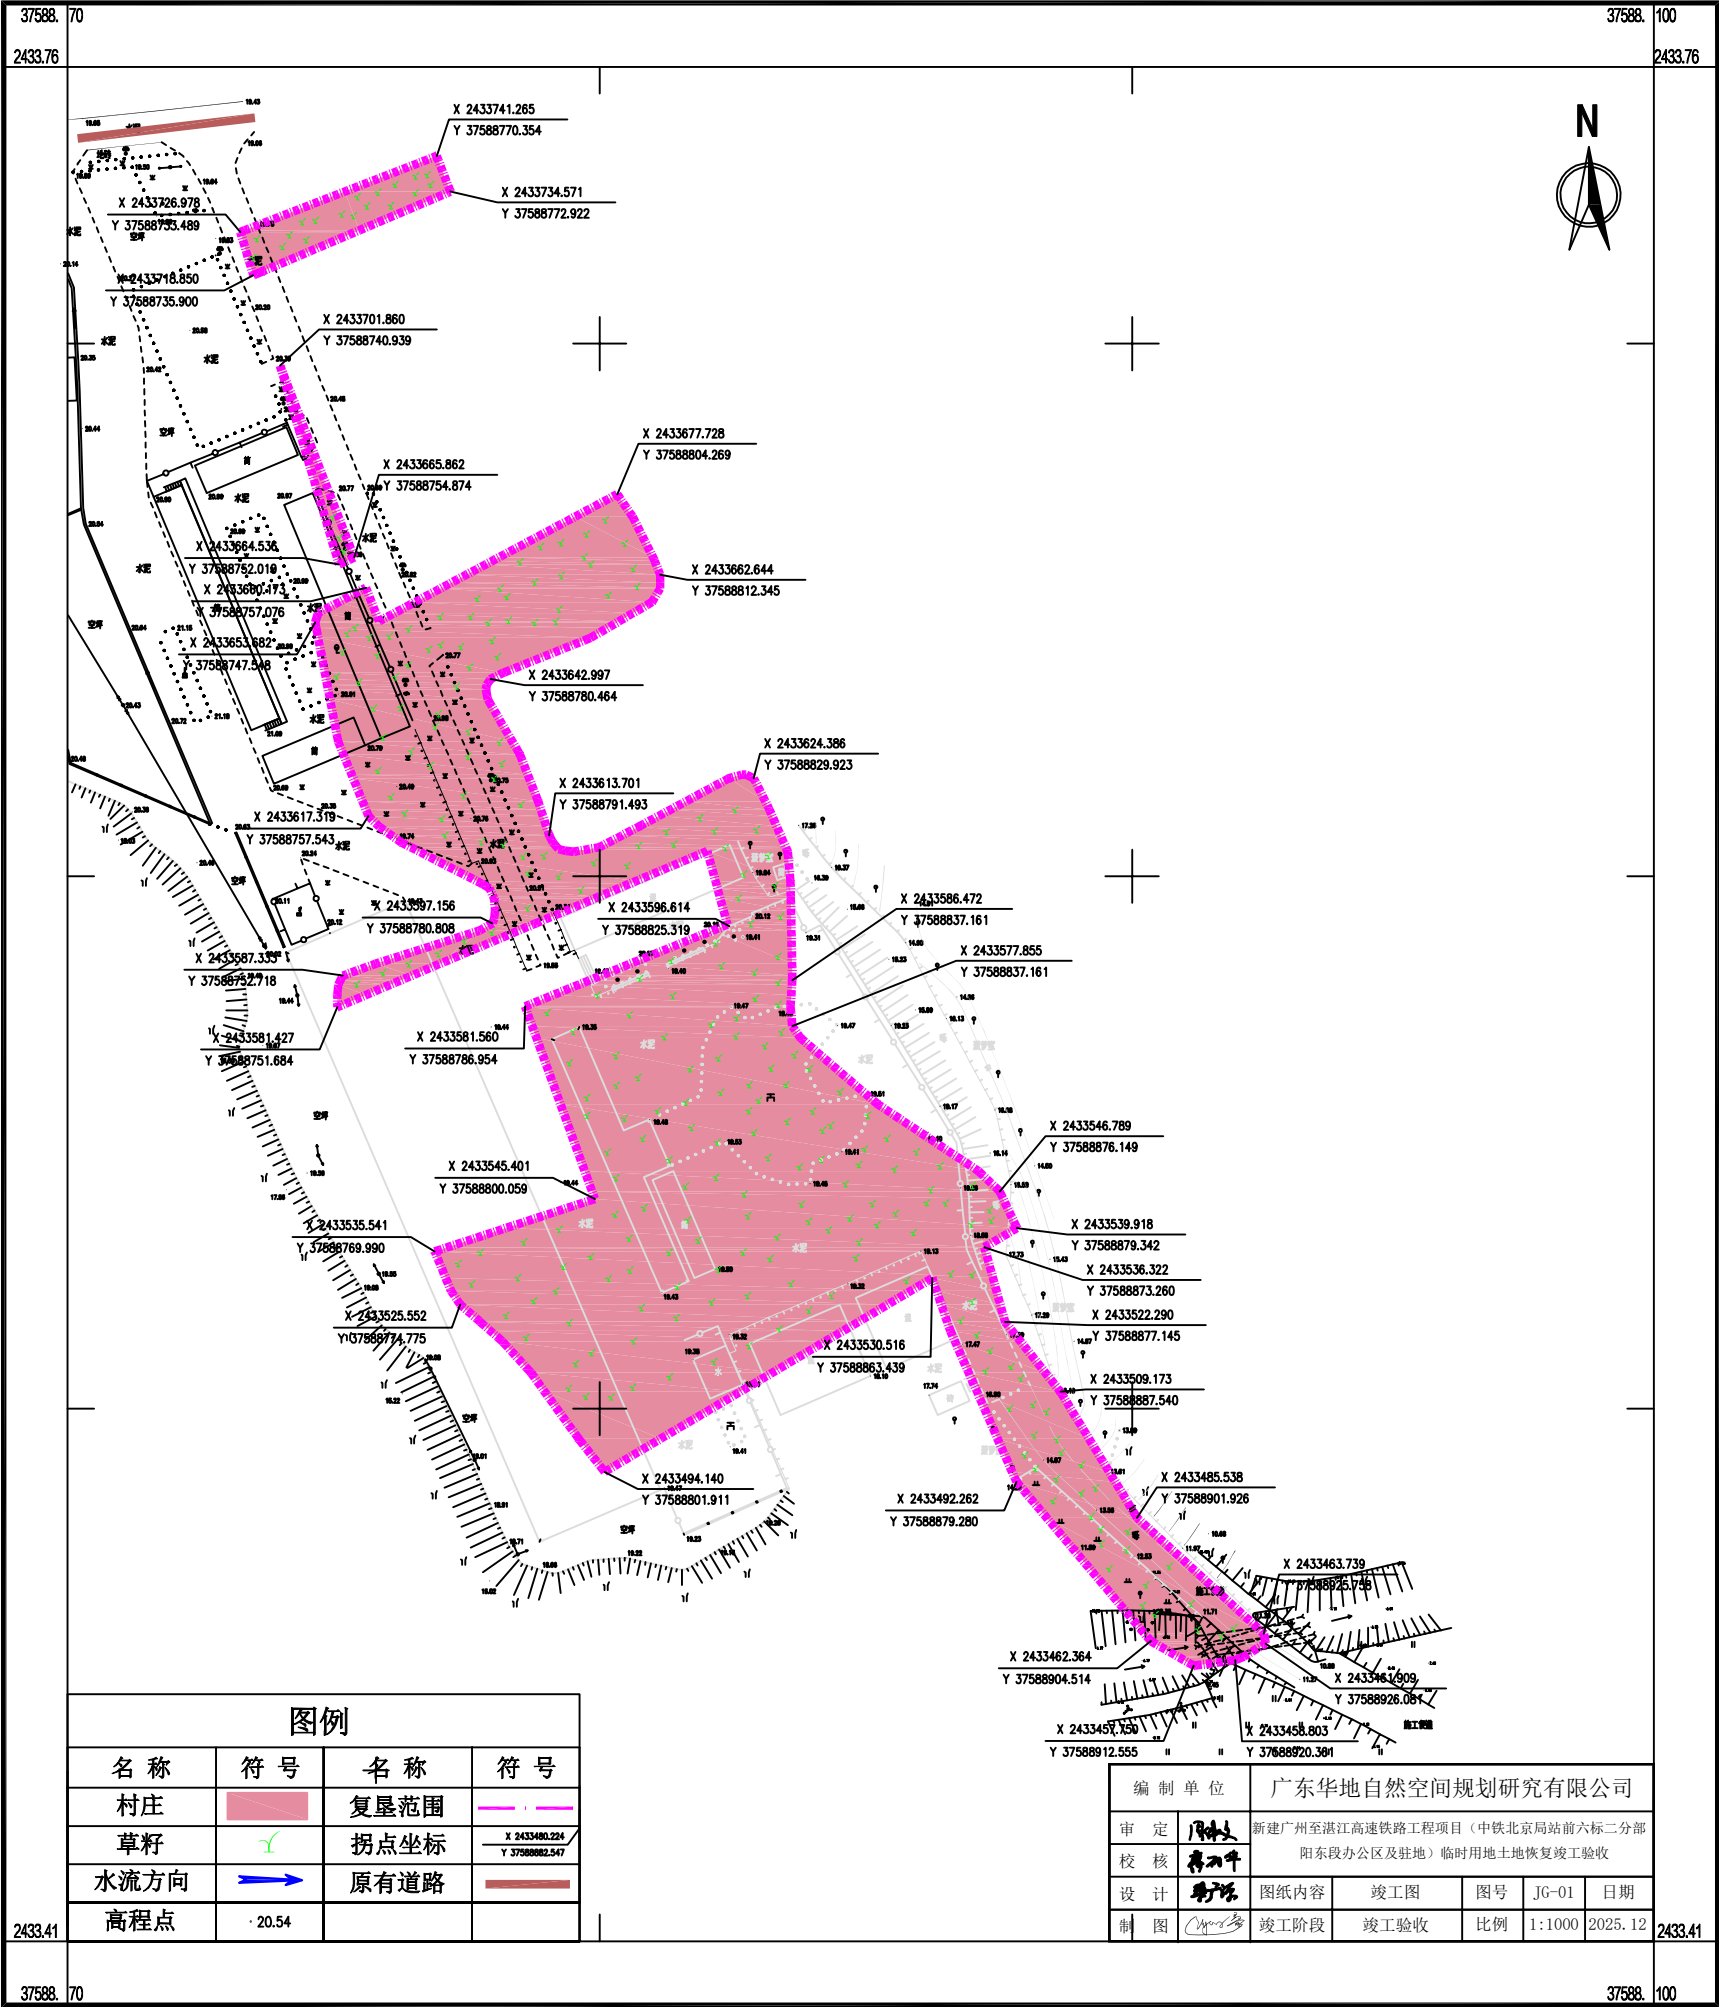

图例			
名称	符号	名称	符号
村庄		复垦范围	
草籽		拐点坐标	
水流方向		原有道路	
高程点			

编制单位	广东华地自然空间规划研究有限公司			
审定		新建广州至湛江高速铁路工程项目（中铁北京局站前六标二分部阳东段办公区及驻地）临时用地土地恢复竣工验收		
校核		图纸内容	竣工图	图号 JG-01
设计		竣工阶段	竣工验收	比例 1:1000
制图				日期 2025.12